

東伊興生活館の放射線測定結果一覧


平成24年1月25日測定

| 測定地点 | 測定対象 | 測定結果[μ Sv/h] | | | 備考 |
|------|----------|-------------------|------------|-----------|----|
| | | 高さ 100cm | 高さ 50cm | 高さ 5cm | |
| 1 | 雨水溝 | 0.08 | 0.08 | 0.11 | |
| 2 | 東植込み | 0.08 | 0.09 | 0.12 | |
| 3 | 館庭中央 | 0.07 | 0.09 | 0.09 | |
| 4 | 西植込み | 0.08 | 0.10 | 0.10 | |
| 5 | 雨水柵1 | 0.08 | 0.09 | 0.13 | |
| 6 | U字溝1 | 0.09 | 0.11 | 0.16 | |
| 7 | U字溝2 | 0.09 | 0.10 | 0.12 | |
| 8 | 雨水柵2 | 0.09 | 0.12 | 0.16 | |
| 9 | 自転車置場雨樋下 | 0.10 | 0.15 | 0.30 | |
| 10 | 雨水マンホール1 | 0.07 | 0.08 | 0.07 | |
| 11 | 雨水柵3 | 0.07 | 0.07 | 0.07 | |
| 12 | 雨水マンホール2 | 0.07 | 0.07 | 0.07 | |
| 13 | 雨水マンホール3 | 0.07 | 0.08 | 0.08 | |
| 14 | 雨水マンホール4 | 0.08 | 0.10 | 0.09 | |
| 15 | 雨水柵4 | 0.08 | 0.10 | 0.14 | |
| 16 | 雨水マンホール5 | 0.08 | 0.09 | 0.11 | |
| 17 | 雨水柵5 | 0.08 | 0.09 | 0.12 | |
| 18 | | | | | |
| 19 | | | | | |
| 20 | | | | | |

| 測定地点 | 測定対象 | 測定結果[μ Sv/h] | | | 備考 |
|------|------|-------------------|------------|-----------|----|
| | | 高さ 100cm | 高さ 50cm | 高さ 5cm | |
| 21 | | | | | |
| 22 | | | | | |
※測定地点は、次頁の位置図を参照。

伊興生活館

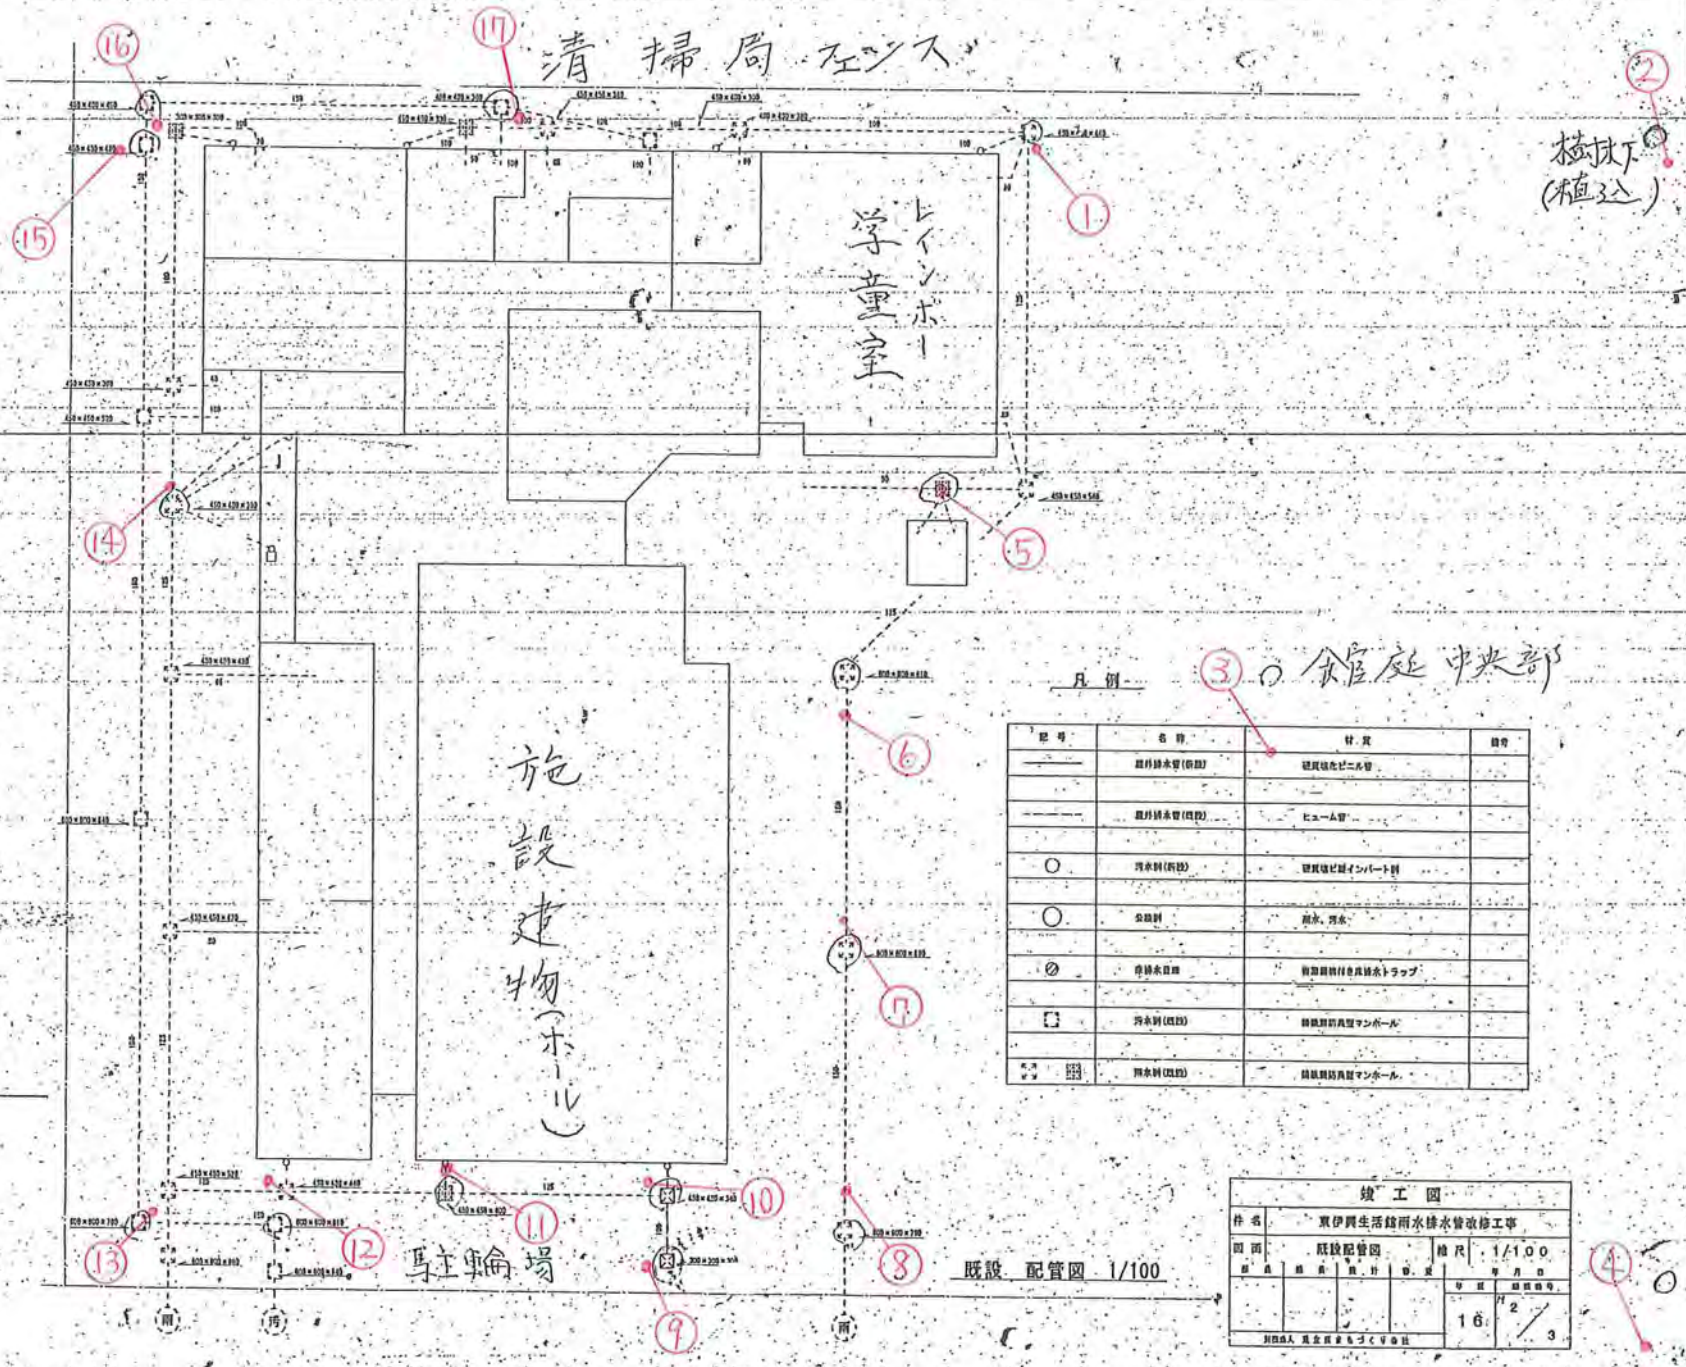

清掃局

学童室

施設建物(ホール)


植込(植込)

凡例 ③ 館庭中央部

| 記号 | 名称 | 材質 | 備考 |
|----|-----------|--------------|----|
| —— | 屋外排水管(樹脂) | 硬質塩化ビニル管 | |
| ○ | 汚水栓(新設) | 硬質塩化ビニル製 | |

| 竣工図 | | | |
|----------------|-----------------|----|-------|
| 件名 | 東伊興生活館雨水排水管改修工事 | | |
| 図面 | 既設配管図 | 縮尺 | 1/100 |
| 図号 | | 図名 | |
| 作成 | | 承認 | |
| 16 | | 2 | 3 |

既設 配管図 1/100

